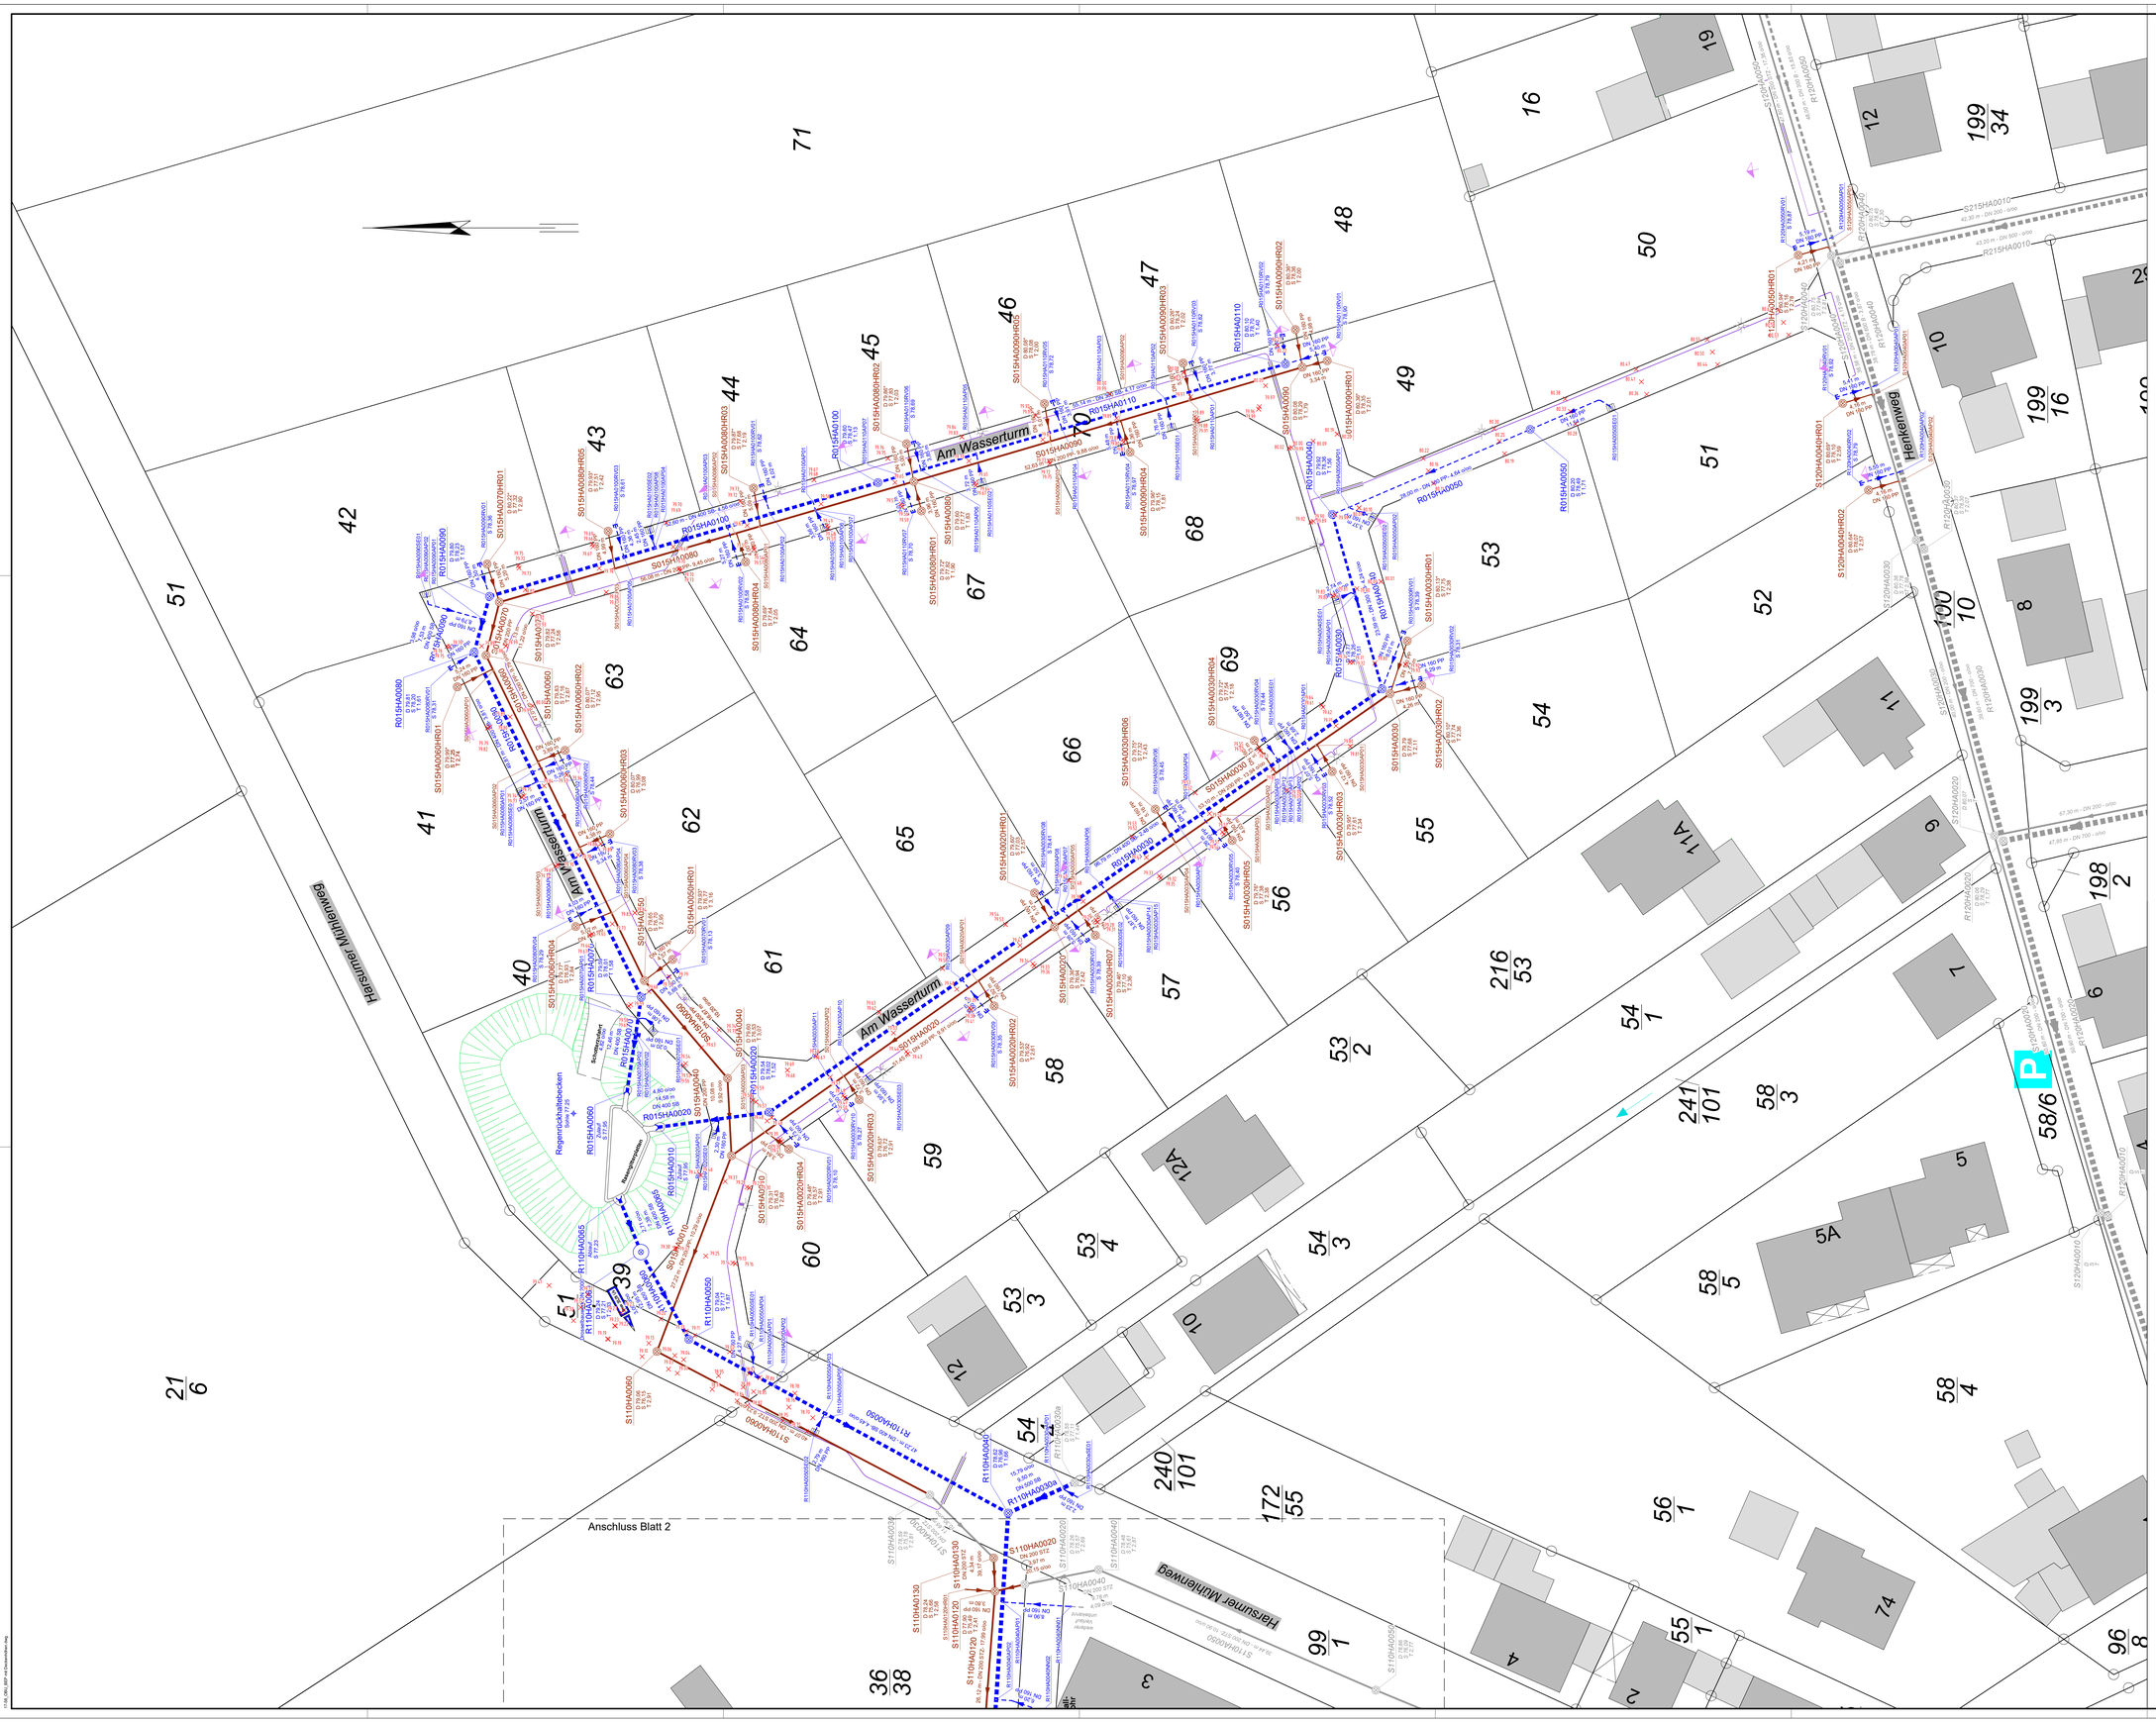

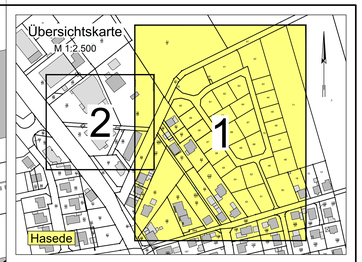

Zeichenerklärung

RW-Kanal

- 55,14 m - DN 300 SB- 4,17 o/oo — Im Zuge der Baumaßnahme neu ersteller RW-Kanal mit Angabe der Haltungsbezeichnung, der Nennweite, des Werkstoffs, der Haltungslänge sowie des Gefälles
- R015HA0110 — D 80,10 / S 78,70 / T 1,40 — Im Zuge der Baumaßnahme neu ersteller RW-Schacht mit Angabe der Schachtbezeichnung, der Deckel- und Sohlhöhe sowie der Schachttiefe
- R015HA0060 — Zulauf RRB — TT 95 — Im Zuge der Baumaßnahme neu ersteller Zu- bzw. Ablauf mit Angabe der Bezeichnung und der Sohlhöhe
- Drw DLR 15 — max. Drosselabfluss aus dem RRB
- R120HA0040 — 38,78 m - DN 600 B- 3,87 o/oo — vorh. SW-Kanal mit Angabe der Haltungsbezeichnung, der Nennweite, des Werkstoffs, der Haltungslänge sowie des Gefälles
- R120HA0040 — D 80,70 / S 78,45 / T 2,30 — vorh. RW-Schacht mit Angabe der Schachtbezeichnung, der Deckel- und Sohlhöhe sowie der Schachttiefe

SW-Kanal

- S015HA0090 — 52,63 m - DN 200 PP- 9,88 o/oo — Im Zuge der Baumaßnahme neu ersteller SW-Kanal mit Angabe der Haltungsbezeichnung, der Nennweite, des Werkstoffs, der Haltungslänge sowie des Gefälles
- S015HA0090 — D 80,08 / S 78,29 / T 1,79 — Im Zuge der Baumaßnahme neu ersteller SW-Schacht mit Angabe der Schachtbezeichnung, der Deckel- und Sohlhöhe sowie der Schachttiefe
- S120HA0040 — 38,56 m - DN 200 STZ- 4,15 o/oo — vorh. SW-Kanal mit Angabe der Haltungsbezeichnung, der Nennweite, des Werkstoffs, der Haltungslänge sowie des Gefälles
- S120HA0040 — D 80,71 / S 77,94 / T 2,81 — vorh. SW-Schacht mit Angabe der Schachtbezeichnung, der Deckel- und Sohlhöhe sowie der Schachttiefe

Anschlussleitungen/ Hausanschlüsse

- R34SEM0050SE01 — DN 160 PP — 3,76 m — Im Zuge der Baumaßnahme neu erstellte RW-Anschlussleitung mit Angabe der Nennweite, des Werkstoffs sowie der Länge der Anschlussleitung AP = Anschlusspunkt; GA = Gebäudeanschluss; SE = Straßenablauf
- R015HA011ORV01 — DN 160 PP — 5,40 m — Im Zuge der Baumaßnahme neu erstellte RW-Anschlussleitung mit Angabe der Nennweite, des Werkstoffs sowie der Länge der Anschlussleitung. RV = Rohrende verschlossen
- S015HA0090HR01 — D 80,36 / S 78,36 / T 2,01 — DN 160 PP — 3,34 m — Im Zuge der Baumaßnahme neu erstellte SW-Anschlussleitung bzw. SW-Revisionsschacht mit Angabe der Schachtbezeichnung, der Deckel- und Sohlhöhe und der Schachttiefe sowie der Nennweite, des Werkstoffs und der Länge der Anschlussleitung

sonstige Symbole

- Straßenablauf
- Straßenbeleuchtung
- Planungshöhe
- Zufahrt

Bemerkungen:

Die Digitalisierung sowie die Stammdatenerfassung der Anschlussleitungen erfolgte auf der Grundlage der Ergebnisse der optischen Inspektion. Für die Darstellung, insbesondere in der Lage und die Angaben über Stammdaten der Anschlussleitungen übernimmt die Ingenieurgesellschaft WIA mbH keine Gewährleistung.

Es ergeben sich unterschiedliche Leitungslängen zwischen Lageplan und Inspektionsdaten. Diese resultieren aus dem zeichnerisch nicht darstellbaren Leitungsgefälle.

*:Anmerkung hinsichtlich Deckelhöhen der Schmutzwasser-Hausanschlussschächte:

Die Schachtabdeckungen der Schmutzwasser-Hausanschlussschächte wurden für die Eigenheimbauphase zur besseren Erkennbarkeit um ca. 20 bis 30 cm höher als das angrenzende Gelände gesetzt. Die Deckelhöhenangaben im vorliegenden Bestandsplan entsprechen dieser vorübergehenden Ausführung.

Maßstab:

0 m — 5 m — 10 m — 15 m — 25 m — 40 m

Nr.	Baufirma	Bauabschnitt	Baujahr	Datum	Name
1	NN-Bau Ing. Neitz GmbH	Erschließung des Baugebietes "Stockgrabenfeld" im Ortsteil Hasede der Gemeinde Giesen	03/2019 bis 10/2019	25.02.2020	Gn/Na

Index	Bemerkung / Änderung	Datum	gez.
00	Grundzeichnung	25.02.2020	Ms

Änderungen

BESTANDSPLAN

Gemeinde Giesen	Anlage:	1
	Blatt:	1
Erschließung Baugebiet "Stockgrabenfeld"	Proj.-Bez.:	17-58
	Datei:	OBU_BEP
Lageplan Regen- und Schmutzwasserkanalisation	Plan-Nr.:	
	Maßstab 1:	250
	Details 1:	

INGENIEURGESELLSCHAFT WIA
WASSERWIRTSCHAFT UN ABWASSER
SCHAFTSBAU PLANUNGSBÜRO
Münchener Straße 1, 30880 Laatzen Tel.: 0511/300 342-0 Fax.: 0511/300 342-49 E-Mail: info@wia-ingenieure.de

Aufgestellt: Laatzen, den 25.02.2020

bearbeitet:	02/2020	Na
gezeichnet:	02/2020	Ms
geprüft:	02/2020	Gn/Öz